



DOKUMENTACJA
POWYKONAWCZA

EGZ. NR 1

PROJEKTOWANIE I NADZORY BUDOWLANE KAMIL MACIEJEWSKI
ul. Księżycowa 4, 87-400 Golub-Dobrzyń, tel. 790-420-519
NIP 878-172-57-58 ; REGON 340920444, e mail: kamil.maciejewski@vp.pl
www.budujemytanio.eu

PROJEKT ZAGOSPODAROWANIA TERENU I PROJEKT BUDOWLANY POWYKONAWCZY

NAZWA OPRACOWANIA: „TERMOMODERNIZACJA BUDYNKU STACJI UZDATNIANIA
WODY PIĄTKOWO”

BRANŻA: ARCHITEKTURA, KONSTRUKCJA,

ADRES INWESTYCJI: DZ. NR 1/6 OBREB 0014 PIĄTKOWO, GM. KOWALEWO
POMORSKIE, JEDN EW. 040504_5

INWESTOR: GMINA KOWALEWO POMORSKIE, UL. KONOPNICKIEJ 13, 87-410
KOWALEWO POMORSKIE

PROJEKTANT: KAMIL MACIEJEWSKI KUP/0005/PBKb/16
upr. do proj. konstr. bez ograniczeń

Golub- Dobrzyń czerwiec 2020 r.

inż. Wojciech Masalon
uprawnienia budowlane do kierowania nadzorowaniem
i kontrolowania budowy i robót bez ograniczeń
w szczególności konstrukcyjno-budowlanych oraz
kwalifikacja w ograniczonym zakresie rozwiązań
architektonicznych
Nr ewid. UAN IV/8346/25/TO/83

NAT-BUD sp. z o.o.
ul. Gdańska 8A/24
87-100 Toruń
NIP 8792695883 REGON 368618893
KRS 0000701742 tel. 697803156

Spis zawartości opracowania:

Projekt budowlany

1. Strona tytułowa.
2. Spis zawartości opracowania.
3. Oświadczenie projektanta.
4. Uprawnienia projektanta.
5. Przynależność do Izby Budowlanej projektanta.
6. Część opisowa do projektu zagospodarowania działki.
7. Część graficzna projektu zagospodarowania terenu w skali 1:500.
8. BIOZ.

CZĘŚĆ OPISOWA

do projektu zagospodarowania działki nr 1/6 obręb 0014 Piątkowo, gm. Kowalewo Pomorskie

Inwestor : Gmina Kowalewo Pomorskie, ul. Konopnickiej 13, 87-410 Kowalewo Pomorskie

1. Przedmiot zamierzenia :

Przedmiotem projektowanego zadania jest termomodernizacja budynku Stacji Uzdatniania Wody w Piątkowie polegająca na :

- dociepleni ścian budynku metodą lekko mokrą warstwą styropianu twardego frezowaną na zakład gr. 18cm – hala technologiczna i gr. 16cm – część zaplecza socjalnego EPS 70-040 FASADA, wzmocnioną łącznikami mechanicznymi, wierzchnie wykończenie – warstwa szpachlowa na siatce z włókna szklanego, tynk silikonowo – sylikatowy w kolorze RAL 7035 i RAL 7031 (ściany) o strukturze baranka gr. do 2mm. W przypadku naruszenia istniejącego utwardzenia terenu (kostka betonowa, płyta betonowa) lub terenu zielonego należy naruszone elementy przywrócić do stanu istniejącego.

- cokół budynku ocieplony warstwą styropianu twardego frezowaną na zakład gr. 10 cm, wzmocnioną łącznikami mechanicznymi, wierzchnie wykończenie – warstwa szpachlowa na siatce z włókna szklanego. Wykończenie cokołu budynku GEMALIT w kolorze RAL 7031. W przypadku naruszenia istniejącego utwardzenia terenu (kostka betonowa, płyta betonowa) lub terenu zielonego należy naruszone elementy przywrócić do stanu istniejącego.

- docieplenie ścian fundamentowych metodą lekko mokrą na głębokość min. 50cm poniżej poziomu terenu warstwą styropianu twardego wodoodpornego frezowaną na zakład gr. 10 cm, wzmocnioną łącznikami mechanicznymi, wierzchnie wykończenie – warstwa szpachlowa na siatce z włókna szklanego wraz z wykonaniem izolacji pionowej masą bitumiczną i folią kubełkową na głębokość min 0,6m poniżej istniejącego terenu. W przypadku naruszenia istniejącego utwardzenia terenu (kostka betonowa, płyta betonowa) lub terenu zielonego należy naruszone elementy przywrócić do stanu istniejącego.

- wymiana stolarki okiennej na nową - okna – wszystkie okna nowe trzyszybowe, o współczynniku U nie większym niż 1.3 dla całego okna w ramie PCV - **zalecane 1.0**,

Dokumentacja powykonawcza
„Termomodernizacja budynku Stacji Uzdatniania Wody Piątkowo”

obróbka ościeży styropianem gr. min. 3cm wykończona tynkiem jak na elewacji budynku,

- docieplenie stropodachu :

- docieplenie stropodachu styropapą grubości 15cm – hala technologiczna i gr. 16cm – część zaplecza socjalnego EPS 100-038 DACH oraz warstwą papy termozgrzewalnej gr. 5,3 mm wierzchniego krycia oraz papą podkładową,

- wymiana istniejących rynien i rur spustowych na stalowe malowane proszkowo w kolorze RAL 7035,

- wykonanie remontu kominów na dachu – nowe czapki, podmurowanie wszystkich kominów o grubość izolacji (styropapy), nowe tynki na kominach w kolorze elewacji zgodnie z rysunkami,

- dostawa i montaż budek dla ptaków : tyb A – 1szt, typ B – 1szt.

Obszar oddziaływania inwestycji zamyka się w działce inwestora zgodnie z Ustawą Prawo Budowlane art. 3 punkt 20 i Rozporządzeniem Ministra Infrastruktury w sprawie warunków technicznych, jakim powinny odpowiadać budynki i ich usytuowanie z dnia 12 kwietnia 2002r. - tj. dz. nr 1/6 obręb 0014 Piątkowo, gm. Kowalewo Pomorskie.

2. Dane techniczne (bilans terenu):

Stan po zmianie :

Pow. zabudowy budynku będącego przed. oprac.	516,41 m ²
Pow. całkowita bud. będącego przed. oprac.	463,19 m ²
Powierzchnia schodów zewnętrznych	bez zmian
Powierzchnia terenu utwardzonego	bez zmian
Pow. biologicznie czynna	bez zmian

Teren biologicznie czynny powyżej 50%

3. Rzędne posadowienia budynku :

Poziom terenu przy wejściu do budynku	bez zmian
Poziom posadzki parteru	bez zmian
Poziom posadowienia fundamentów	bez zmian

4. Istniejący stan zagospodarowania terenu.

Budynek zlokalizowany jest na działce o nr geodezyjnym 1/6 obręb 0014 Piątkowo, gm. Kowalewo Pomorskie.

Uzbrojenie działki stanowi :

- istniejące przyłącze wodociągowe i WLZ,
- istniejące przyłącze energetyczne i WLZ,
- dostęp do drogi publicznej (gminnej) – istniejącym zjazdem,
- odprowadzenie wód opadowych na własny teren nieutwardzony,
- istniejąca własna kotłownia,
- odprowadzenie ścieków - bez zmian,
- istniejący śmietnik.

5. Określenie kategorii geotechnicznej obiektu budowlanego.

Podłoże pod istniejącym budynkiem jest płaskie, warstwy geologiczne są jednorodne, zwierciadło wód podziemnych (gruntowych) występuje poniżej posadowienia łąw fundamentowych. Kategoria geotechniczna : KAT I. Brak jest konieczności przeprowadzania badań geologicznych.

Warunki gruntowe proste.

6. Ochrona zabytków.

Nie określono nakazów, zakazów, dopuszczeń o ograniczeń w zabudowie i zagospodarowaniu terenu dotyczących ochrony dziedzictwa kulturowego i zabytków oraz dóbr kultury współczesnej. W razie natrafienia, w trakcie prac ziemnych na obiekty archeologiczne należy przerwać prace, teren zabezpieczyć i niezwłocznie powiadomić odpowiednie Służby Ochrony Zabytków. Działka nie jest objęta ochroną konserwatorską.

7. Oddziaływanie inwestycji na środowisko.

Realizacja inwestycji nie będzie miała wpływu negatywnego na otoczenie i środowisko przyrodnicze, a w szczególności na drzewostan, glebę, wody powierzchniowe i podziemne, atmosferę. Podczas realizacji inwestycji należy :

- prowadzić gospodarkę odpadami zgodnie z wymaganiami ochrony środowiska oraz planem gospodarki odpadami (art. 7 ust.1 ustawy z dnia 27 kwietnia 2001r. o odpadach Dz. U. z2007r. Nr 39, poz 251 ze zm.),
- prace budowlane prowadzić w porze dnia, tak aby uciążliwości akustyczne były jak najmniejsze dla okolicznej zabudowy,
- uciążliwości wynikające z funkcjonowania przedsięwzięcia powinny zamykać się w granicach działek,
- w trakcie realizacji przedsięwzięcia zapewnić oszczędne korzystanie z terenu, a po zakończeniu prac budowlanych zdegradowany teren przywrócić do stanu pierwotnego,
- stosować niezbędne środki techniczne i organizacyjne w celu utrzymania dróg dojazdowych w czystości oraz ograniczające emisję pyłu w trakcie transportu materiałów i prac budowlanych.

Projektowany obiekt oraz przyjęte w projekcie rozwiązania przestrzenne, funkcjonalne i techniczne nie powodują negatywnych skutków dla środowiska przyrodniczego, zdrowia ludzi i innych obiektów budowlanych. Inwestycja nie narusza interesu osób trzecich i spełnia warunki korzystania ze środowiska wg wymagań określonych poniżej:

- w zakresie emisji hałasu : nie przekracza dopuszczalnych poziomów dźwięków;
- w zakresie emisji pyłów, substancji szkodliwych, spalin : nie dotyczy,
- w zakresie gospodarki wodno – ściekowej : nie dotyczy
- w zakresie gospodarki odpadami stałymi, gromadzenie odpadów w istniejącym wydzielonym śmietniku, wywóz nieczystości na składowisko zgodnie z umową zawartą z lokalnym zakładem oczyszczania.

Przedmiotowa inwestycja nie jest zaliczana do przedsięwzięć mogących znacząco oddziaływać na środowisko, nie wymaga sporządzenia raportu oddziaływania inwestycji na środowisko.

8. Wpływ eksploatacji górniczej – nie dotyczy.

*Dokumentacja powykonawcza
„Termomodernizacja budynku Stacji Uzdatniania Wody Piątkowo”*



Zdjęcie nr 1 Elewacja frontowa




Zdjęcie nr Elewacja tylna i boczna- stan istniejący

Dokumentacja powykonawcza
„Termomodernizacja budynku Stacji Uzdatniania Wody Piątkowo”

Opracował :

Projektant	mgr inż. Kamil Maciejewski	KUP/0005/PBKb/16	Architektura/ konstrukcja	
------------	----------------------------	------------------	------------------------------	--

~~mgr inż. Wojciech Mazaloz~~
~~prawnienia budowlane do kierowania nadzorem~~
~~i kontrolowania budowy i robót bez ograniczeń~~
~~w sferze inżynierii konstrukcyjno-budowlanej oraz~~
~~projektowania w ograniczonym zakresie rozwiązań~~
~~architektonicznych~~
~~Nr ewid. UAN IV/8346/25/TO/83~~

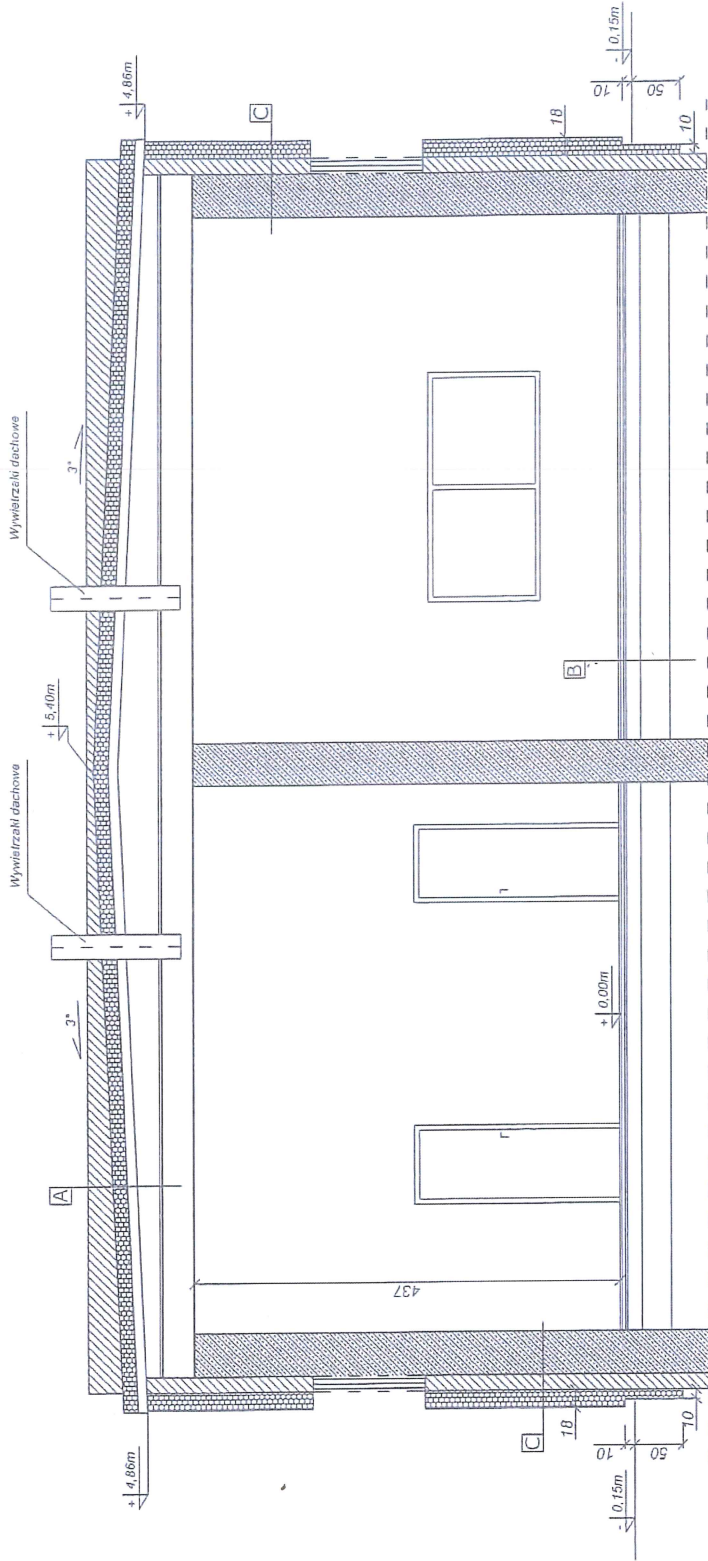




PROJEKTOWANIE I NADZORY BUDOWLANE

KAMIL MACIEJEWSKI



DOKUMENTACJA POWYKONAWCZA

Blue ink stamp and signature area.


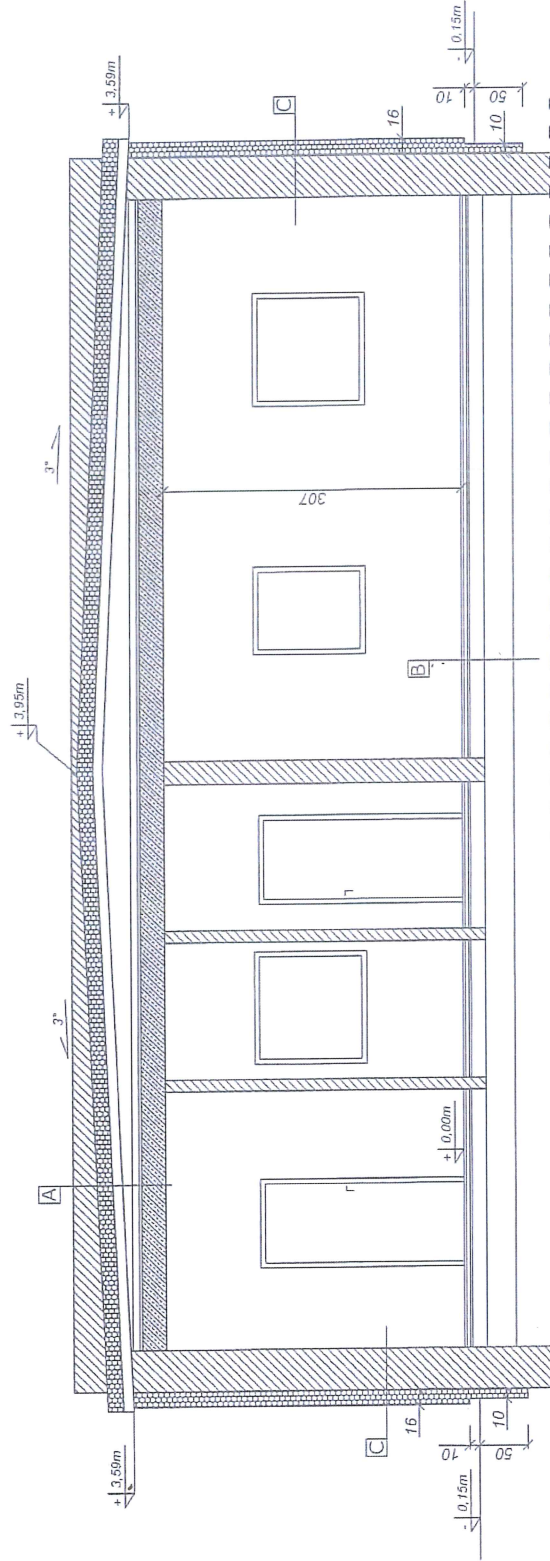

**DOKUMENTACJA
POWYKONAWCZA**

[Handwritten signature and stamp]

	

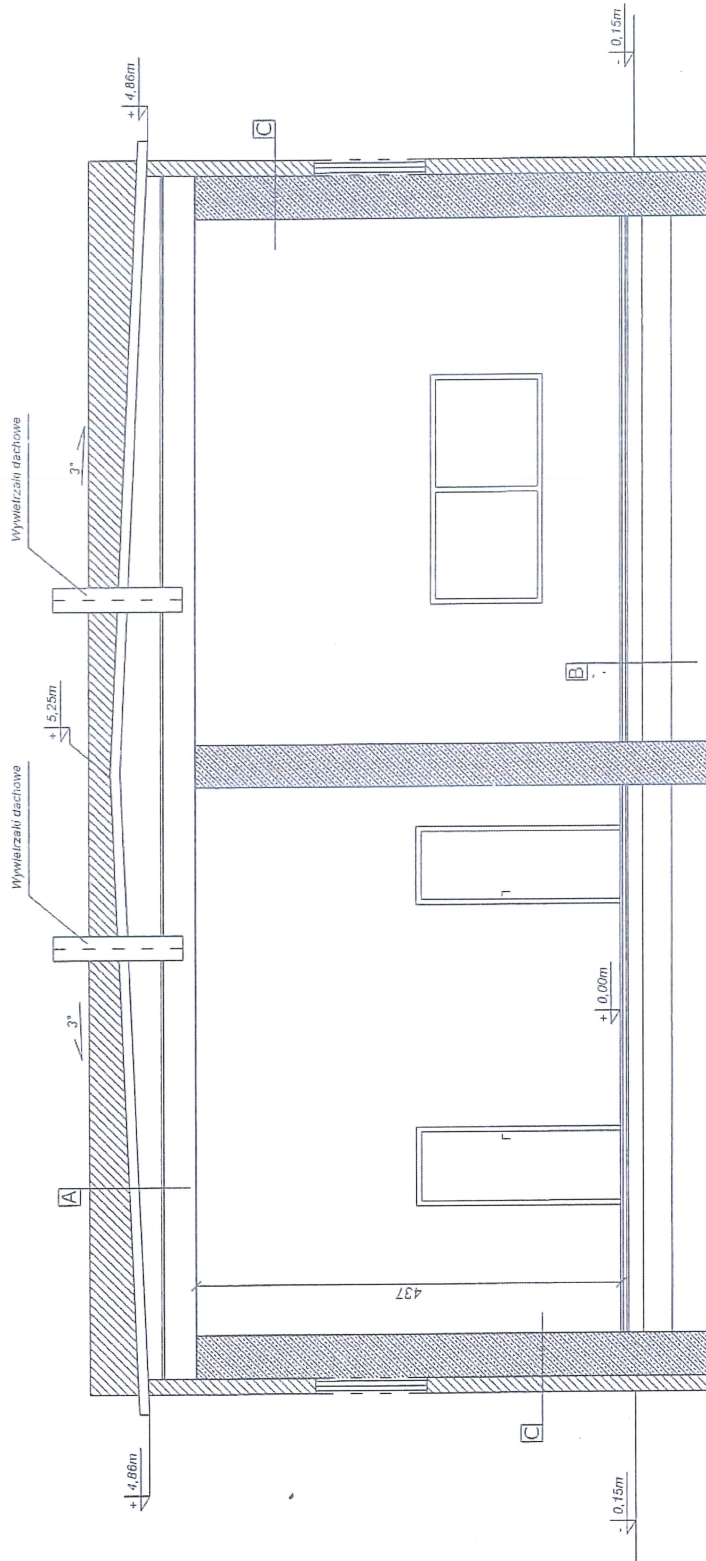



**DOKUMENTACJA
 POWYKONAWCZA**

A - Dach
2x papa na krynio
Płyty styropianowe
Przekładnia wentylacyjna
Włocza mineralna gr. 12cm
2x papa na krynio na warstwie styropian
Płyty szpachlowe gr. 2cm

B - Posadzka na gruncie
Płyty ceramiczne/kauchowe
Posadzka betonowa gr. 6cm
Isolacja przeciwno-wodna monolitowa gr. 10cm
2x papa na krynio
Grunt żużel gr. 15cm
Zapoczątkowy żwir gr. 20cm

C - Ściana zewnętrzna
Wym. zewnętrzny
Cegła pełna gr. 19cm
Przebieg powłóczny gr. 2cm
Włocza mineralna gr. 25cm
Wym. wewnętrzny

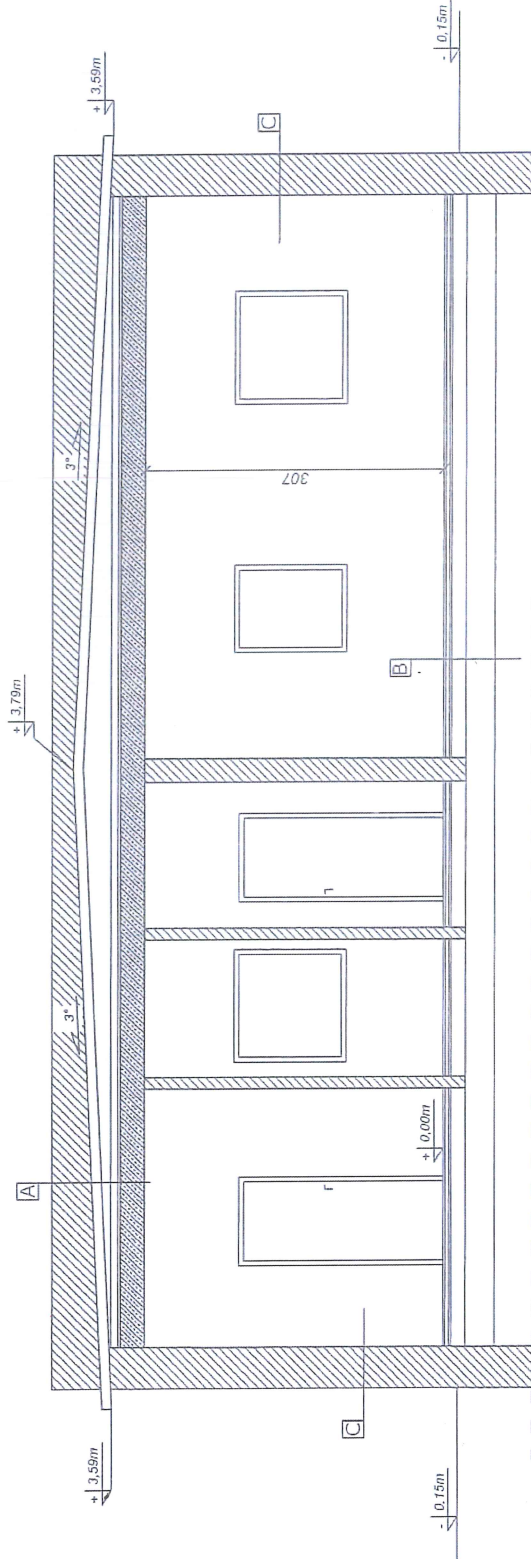




**DOKUMENTACJA
POWYKONAWCZA**


DOKUMENTACJA
POWYKONAWCZA

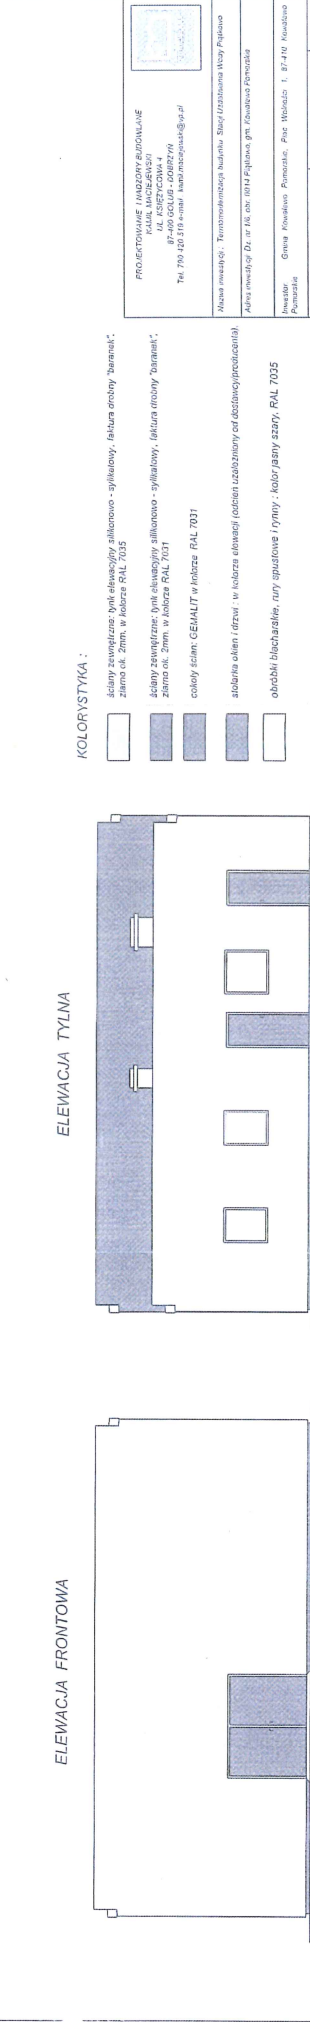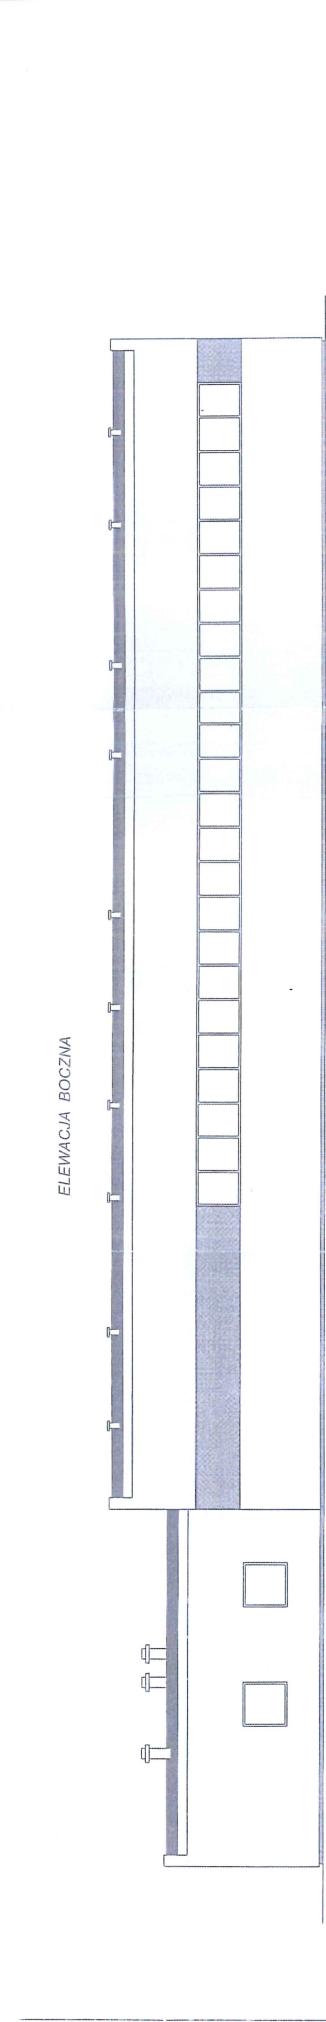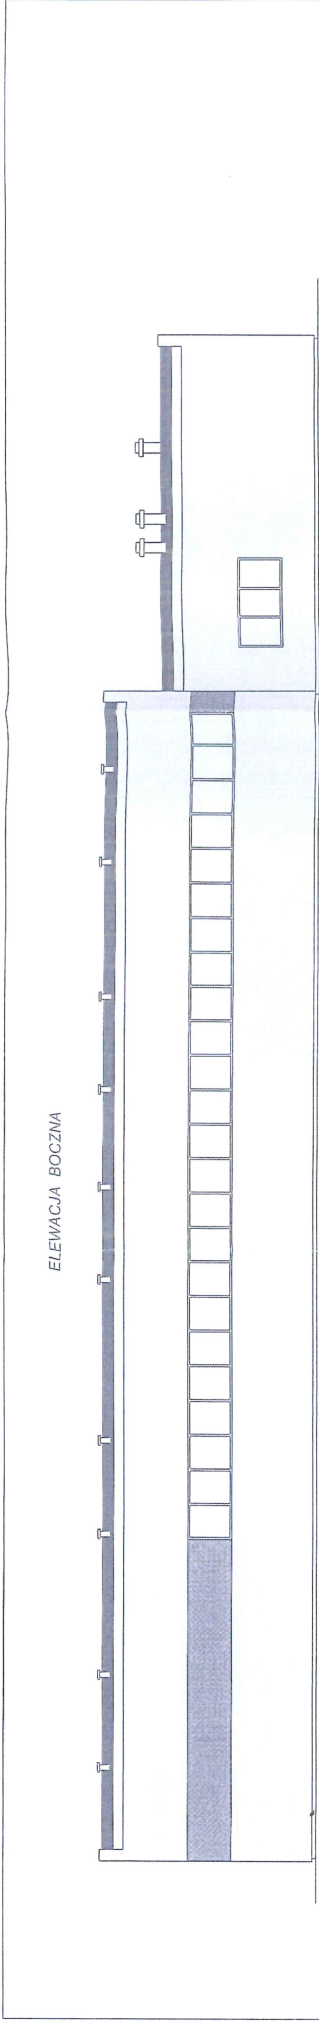

KOLORYSTYKA :

- ściany zewnętrzne: tynk elewacyjny silikonowo - sylkany, akrylowy "Barnacki", ziarno ok. 2mm, w kolorze RAL 7035
- ściany zewnętrzne: tynk elewacyjny silikonowo - sylkany, akrylowy "Barnacki", ziarno ok. 2mm, w kolorze RAL 7037
- cokoły ścian: GEMALT w kolorze RAL 7037
- stolarka okien / drzwi: w kolorze elewacji (odbielnia czyszczony od dołowy/precyzacja)
- obróbki blacharskie, tury sprężone i rymy: koloru szary, RAL 7035


	DATA 09.03.2017	
Przebieg prac:		
Opis przedmiotu:		
Nazwa i adres inwestora:		

[Handwritten signature]

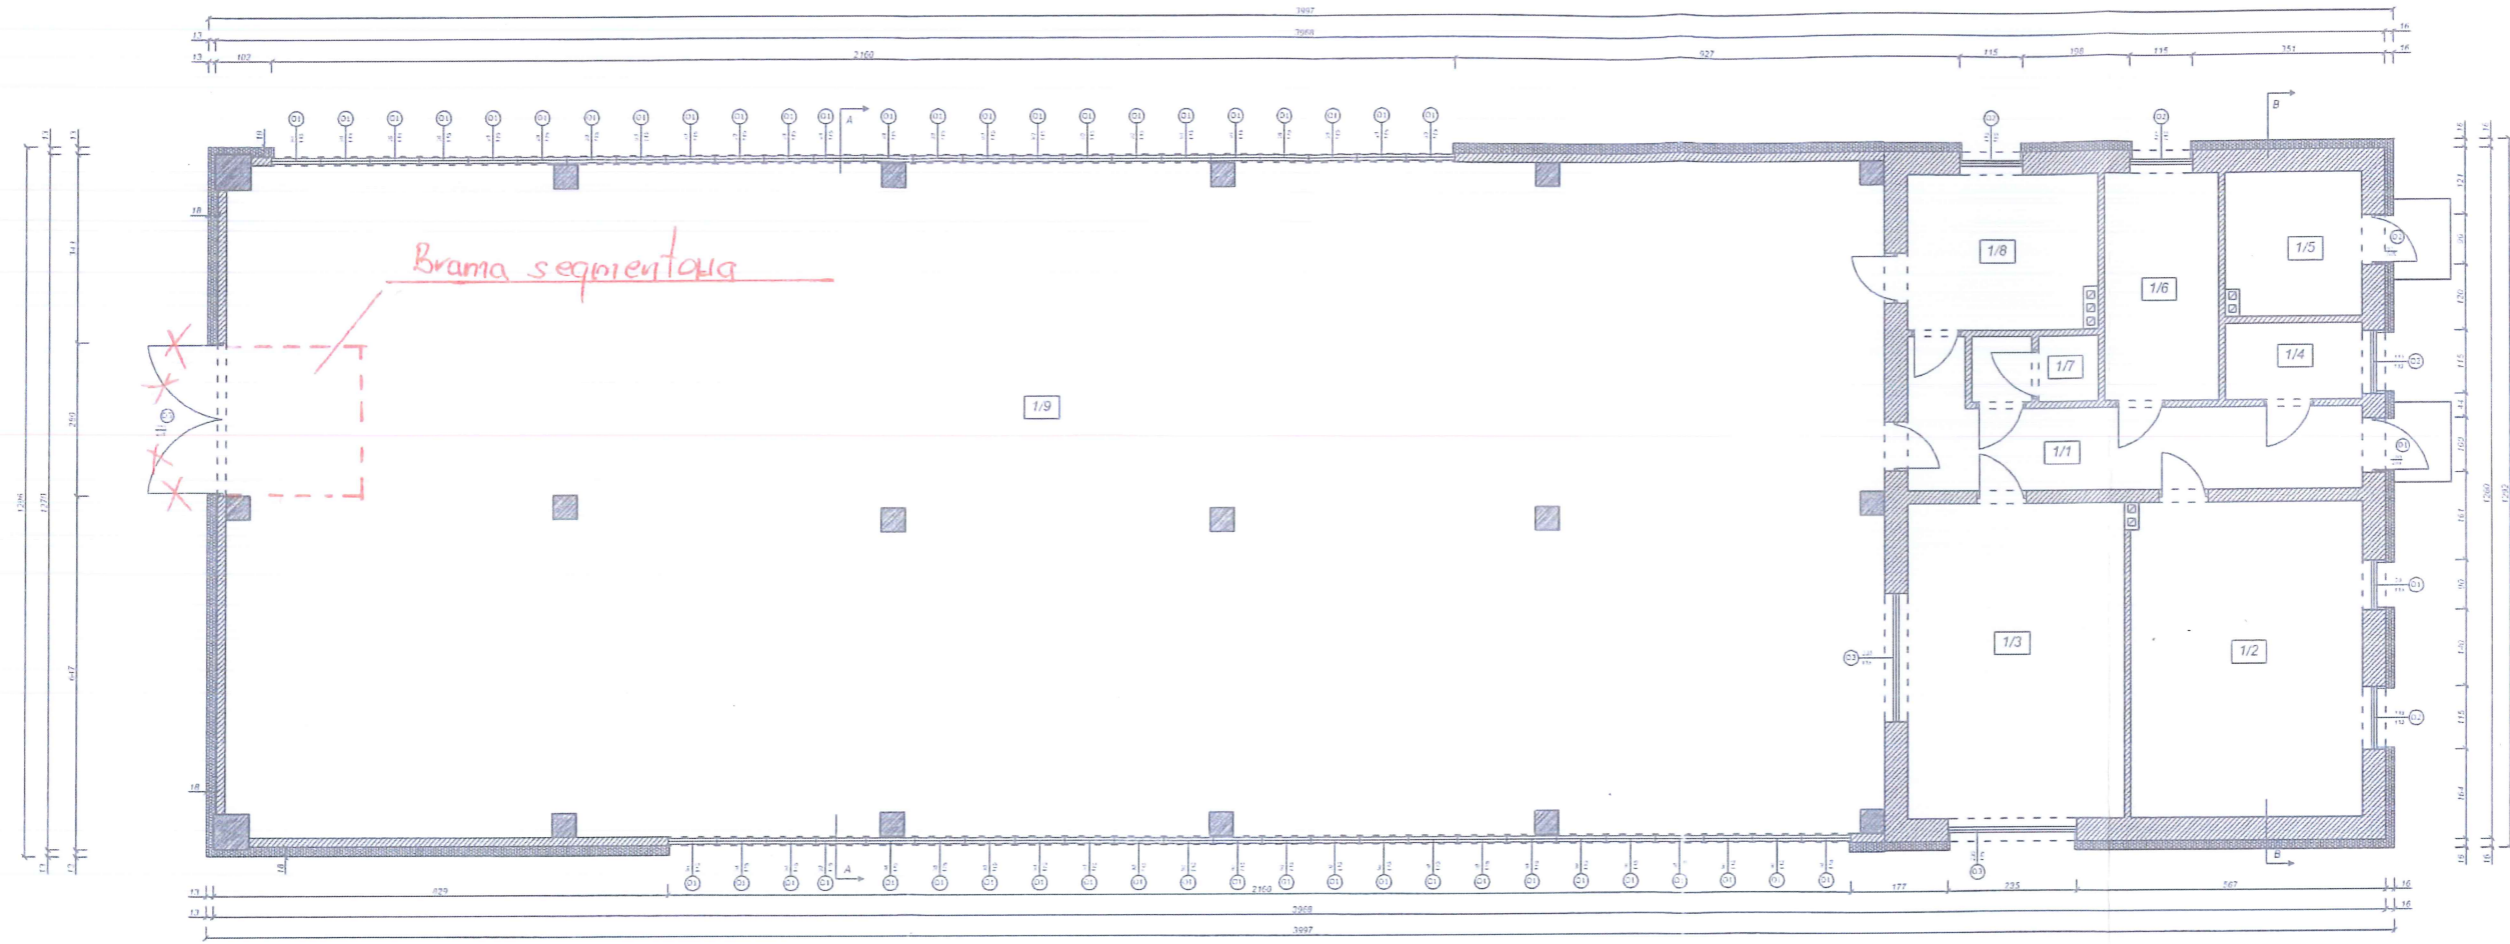

Projektowane ocieplenie styropianem gr. 18cm i 16cm FASADA EPS 70-040

Zestawienie stolarki okiennej (wszystkie okna uchylno-rotacyjne z nawiewnikami):
 - O1 90/115 - 49szt
 - O2 115/115 - 4szt
 - O3 235/115 - 2szt
 Współ. U=1,3 W/m²K - wentylacja grawitacyjna
 Współ. U=1,1 W/m²K - wentylacja mechaniczna wywiewna

Zestawienie stolarki drzwiowej:
 - D1 100/205 - P-1szt - drzwi aluminiowe ocieplane
 - D2 90/205 - P-1szt - drzwi aluminiowe ocieplane
 - D3 270/205 - 1szt (drzwi ocieplane)
 Współ. U=1,7 W/m²K - wentylacja grawitacyjna
 Współ. U=1,5 W/m²K - wentylacja mechaniczna wywiewna

NR	Nazwa	[m ²]
1/1	Komunikacja	13,83
1/2	Pom. techniczne	24,42
1/3	Pom. techniczne	22,95
1/4	Pom. gospodarcze	3,50
1/5	Pom. magazynowe	6,55
1/6	Szafka	8,69
1/7	WC	2,64
1/8	Pom. magazynowe	6,55
1/9	Hala technologiczna	378,98
Łącznie		463,20 m ²

PROJEKTOWANIE I NADZORY BUDOWLANE
 KAMIL MACIEJEWSKI
 UL. KSIEZYCOWA 4
 87-400 GOLUB - DOBRZYŃ
 Tel. 790 420 519 e-mail: kamil.maciejewski@vp.pl

Nazwa inwestycji: Termomodernizacja budynku Stacji Uzdatniania Wody Piłkowsko

Adres inwestycji: Dz. nr 1/6, obr. 0014 Piłkowsko, gm. Kowalewo Pomorskie

Inwestor: Gmina Kowalewo Pomorskie, Plac Wolności 1, 87-410 Kowalewo Pomorskie

RZUT PRZYZIEMIA - STAN PO ZMIANIE	Brzoza	Bukowina	Nr rysunku 4
	DATA: luty 2017	SKALA: 1:100	
mgr inż. Kamil Maciejewski	KUP 005/PSK/16		

mgr inż. Wojciech Marzec
